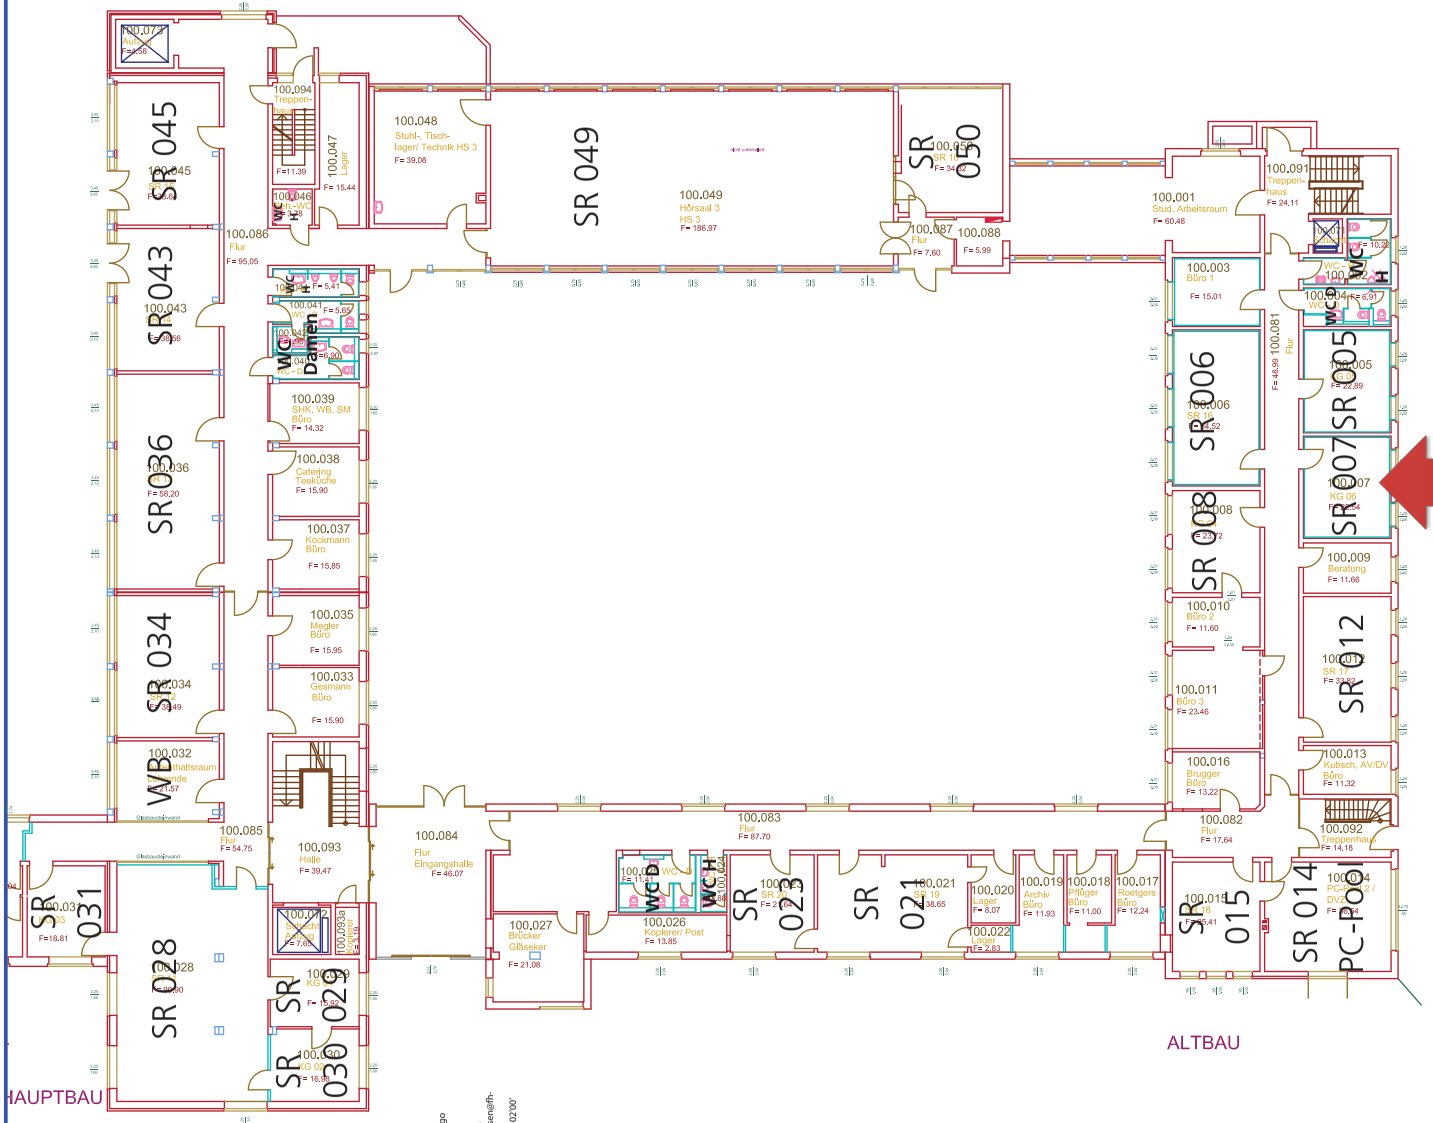

Digital unterschrieben von Ingo Füchtenbusch
DN: cn=Ingo Füchtenbusch, o=Fachhochschule Muenster, ou=Fachbereich Sozialwesen/fh-muenster.de, c=DE
Datum: 2011.05.03 15:13:32 +02'00'

Ingo Füchtenbusch

Y:\Facility\Hansen\Pläne\Logo.jpg

BESTANDSZEICHNUNG

Liegenschaft: 2066 (Liegenschafts-Nummer)	Robert-Koch-Straße 30, 48149 Münster (Liegenschaftsbezeichnung)
Bauwerk: 2066/5 (Bauwerks-Nummer)	Robert-Koch-Straße (Bauwerksbezeichnung)

Planbezeichnung/Darstellung: Grundriss Erdgeschoss	Geschoss / Anlage: EG
	Bauteil / Trakt: -
	Massstab: 1:

Datei/pfad: C:\	Planart: Bestand
Modell-Name: EG.dwg	Plotstiltabelle: - / Planinhalt: Grundriss
Layout-Name: -	Gezeichnet: - / Fachbereich: (A) Hochbau
Xrefs: - / files: -	Blatt-Nr.: 02 / Blattgrösse: -
	Plotdatum: 24.11.2009 / Index: 00